


Rev.:	Dato:	Rev af:	Emne:	Godkendt:
E	27.01.2009	PR	Supplerende påskrifter	RD
D	23.10.2008	PR	Nye snit tilføjet, detalje på brodæk. Fiberdug, systemfilter SF ændret til Floradrain FD25	RD
C	27.06.2008	JSS	Skærvelag tilføjet	JSS
B	20.05.2008	JSS	Specifikationer for in situ beton påført	JSS
AB-F	10.08.2009	PRN	AS-BUILT	RD

DETALJEPRINCIP: BELÆGNING GU, HÆVET BED OG KANT BKI på mellembygning med isolering


NOTE:

Revneanvisere udføres pr. 6 lbm.

Afretbningslag kt er hhv 10.19 og 10.08 afh. af tilstødende belægniger.

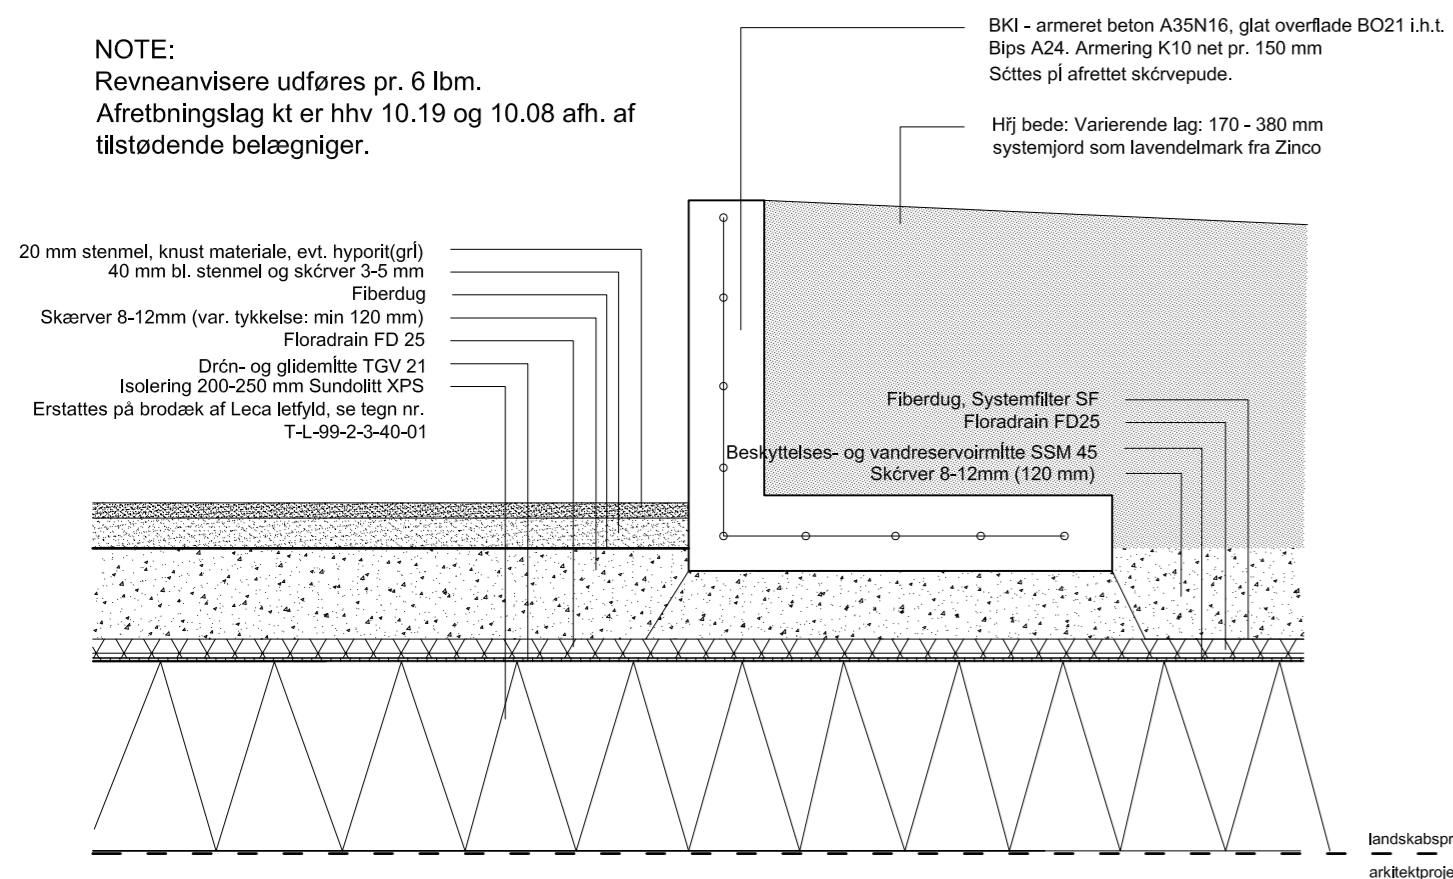

DETALJEPRINCIP: BELÆGNING AS, LAVT BED OG KANT BK på mellembygning med isolering

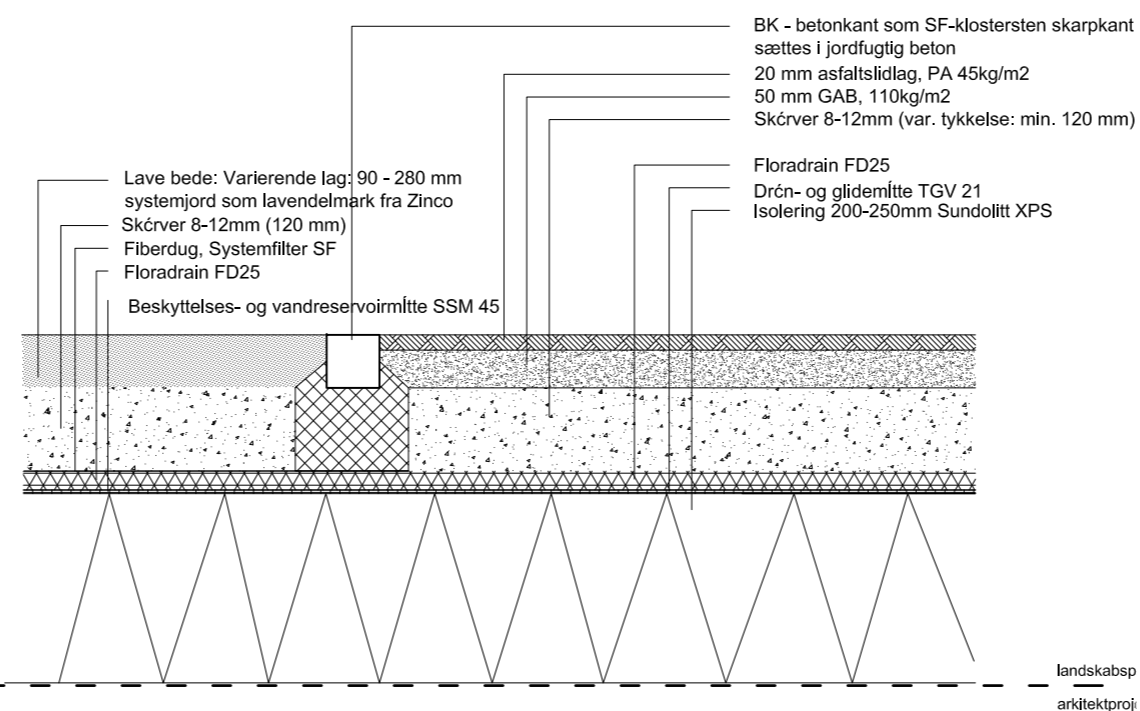

AS-BUILT

OPP Pihl Arkivet A/S

RIGSARKIVET

Rådgivere:

Arkitekt:	PLH Arkitekter	Damfærgevej 10	2100 København Ø	Tlf.: 3543 0055	plh@plh.dk
Ingeniør:	Grontmij Carl Bro	Granskoven 8	2600 Glostrup	Tlf.: 4348 6060	met@carlbro.dk
Landskabsarkitekt:	Schönherr Landskab	Gl. Kongevej 3E, 4.tv	1610 København V	Tlf.: 3318 6180	mail@schonherr.dk
Arkivindretning:	Thanex A/S	Værkstedsvænget 2	4622 Havdrup	Tlf.: 4618 6969	pv@thanex.dk
Arkivindretning:	Arkiv-Technic	Marholm 82	2670 Greve	Tlf.: 4390 9324	kf@arkiv-technic.dk



Totalentreprenør:

E. PIHL & SØN A.S.
Nybrovej 116
2800 Kgs. Lyngby

Telefon: 4527 7200
Telefax: 4527 7100
E-mail: pihl@pihl-as.dk

Emne:

SNIT I BELÆGNINGER OG KANTER PÅ DÆK
TAGHAVE

Tegn:	JSS/PI	Sag nr:	2094.00	Tegn. nr:	T-L-99-2-6-99-01	Revision:	AB-F
Kontrol:	PR	Måt:	1:200				
Godk:	RD	Dato:	29.02.2008				